
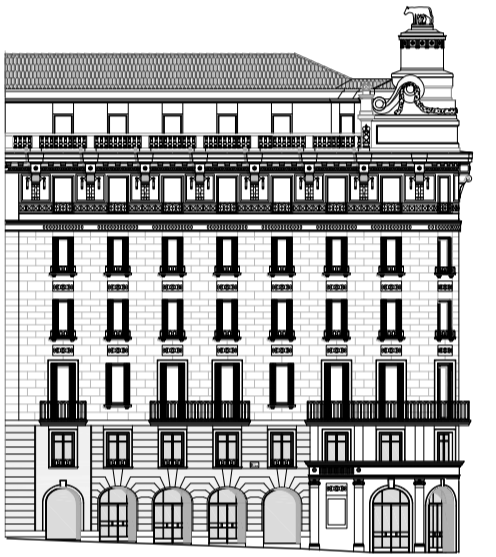


| LEYENDA | |
|------------|---------------------------------------|
| SIMBOLOGÍA | DESCRIPCIÓN |
| ○ | DISTRIBUIDOR |
| ☒ | CAJA DE RECUPERACIÓN MODELO: BS1010A |
| — | CIRCUITO TUBERÍA DE COBRE FRIGORIFICO |

| LEYENDA EQUIPOS | | |
|-----------------|------|-----------------------------------|
| SIMBOLOGÍA | ABR. | DESCRIPCIÓN |
| [Icono] | ATI | UNIDAD INTERIOR TIPO CONDUCTO |
| [Icono] | ATI | UNIDAD INTERIOR TIPO SPLIT |
| [Icono] | CO | CORTINA DE AIRE |
| [Icono] | VE | VENTILADOR DE PARED / DE CONDUCTO |
| [Icono] | IMF | MÓDULO DE FILTRAJE |
| [Icono] | CL | CLIMATIZADOR DE 2 PISOS |
| [Icono] | ATE | UNIDAD EXTERIOR |

NOTA:
LAS CARACTERÍSTICAS DE LOS EQUIPOS SE ENCUENTRAN EN EL PLANO DE FICHAS TÉCNICAS

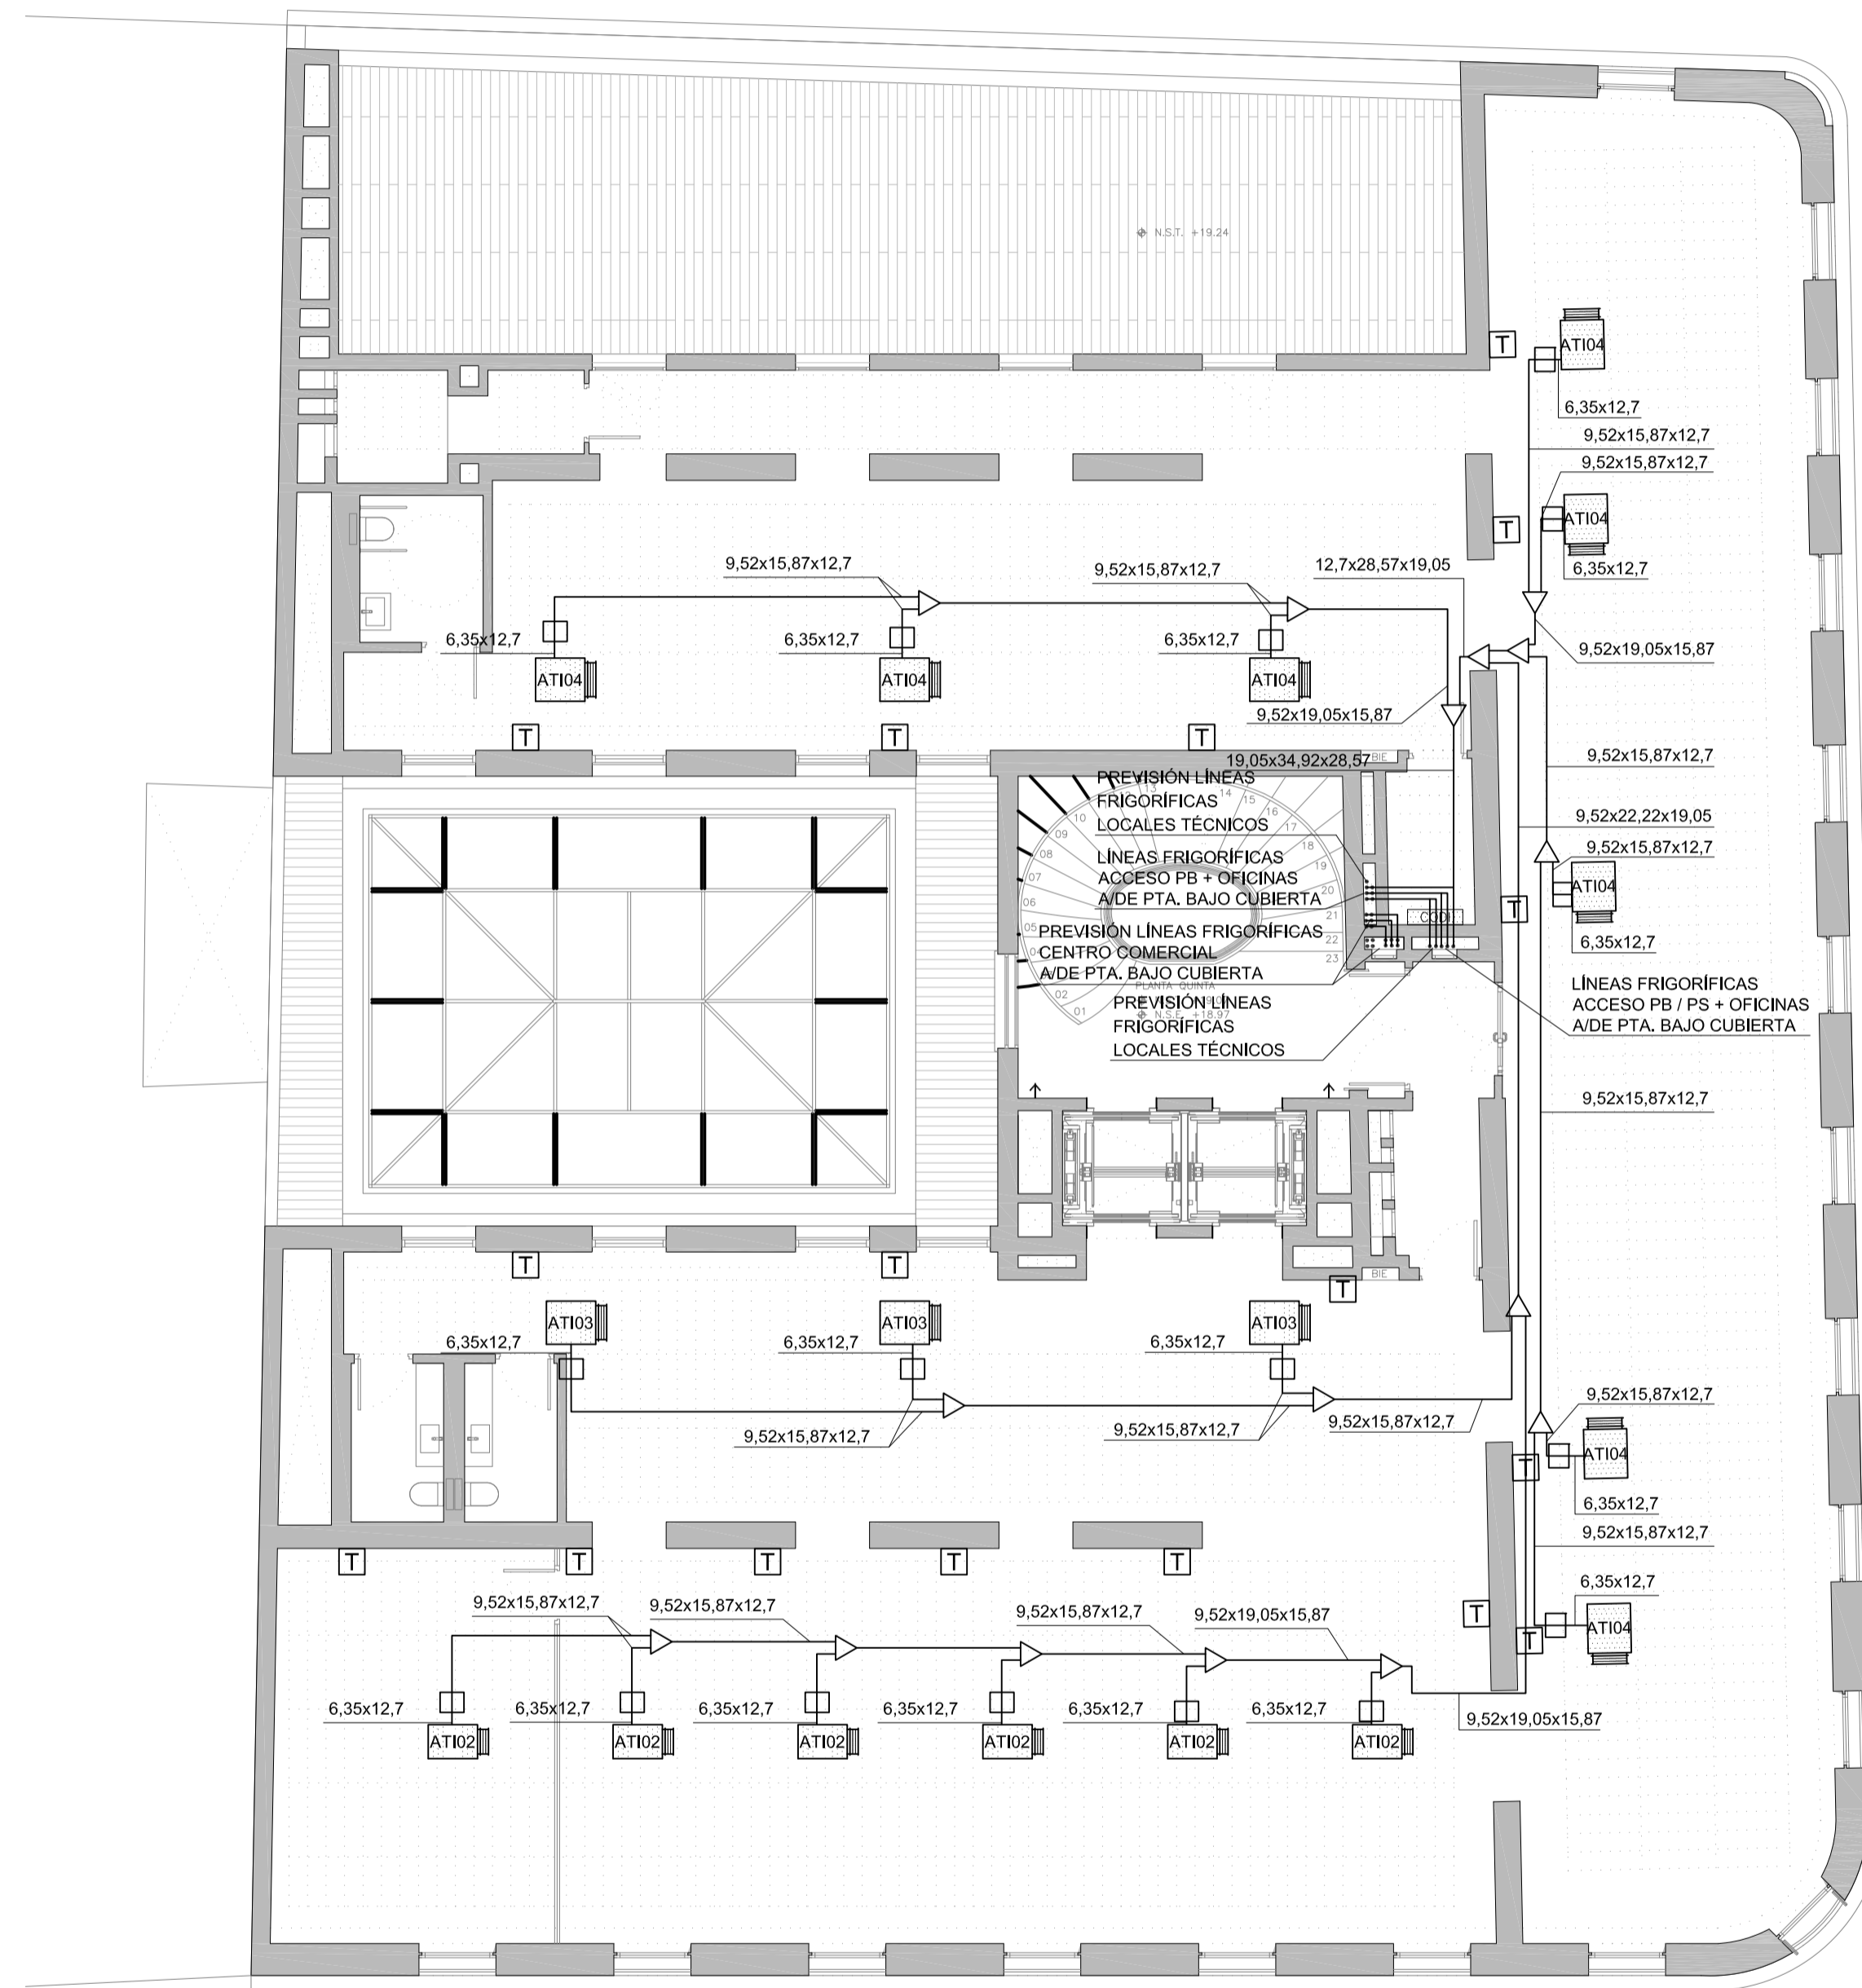

allende arquitectos

www.allendearquitectos.com

MADRID
marqués de villamejor 3, bajo dcha, 28006 madrid
t. +34 91 359 60 40
madri@allendearquitectos.com

LIMA
jain de alaga 425, oficina 401 ire. 27, 15076 lima
t. +51 959 982 664
lima@allendearquitectos.com

GABRIEL ALLENDE GIL DE BIEDMA
COM nº 3.994 | CAP nº 15.528

WOW SHOP MADRID S.L.U.

MODIFICACIÓN DE PROYECTO DE EJECUCIÓN DE RESTAURACIÓN, ACONDICIONAMIENTO Y REESTRUCTURACIÓN PUNTUAL

CALLE GRAN VÍA 18
MADRID 28013
ESPAÑA

CL16

AS BUILT
CLIMATIZACIÓN, TUBERÍAS
PLANTA QUINTA

fecha escala

OCTUBRE 2021 1:100

archivo nº proyecto

1706U_01_CL10_18 2017_06

versión
