
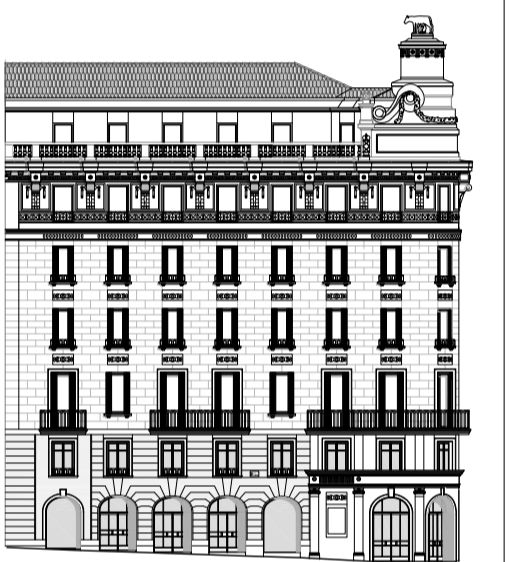
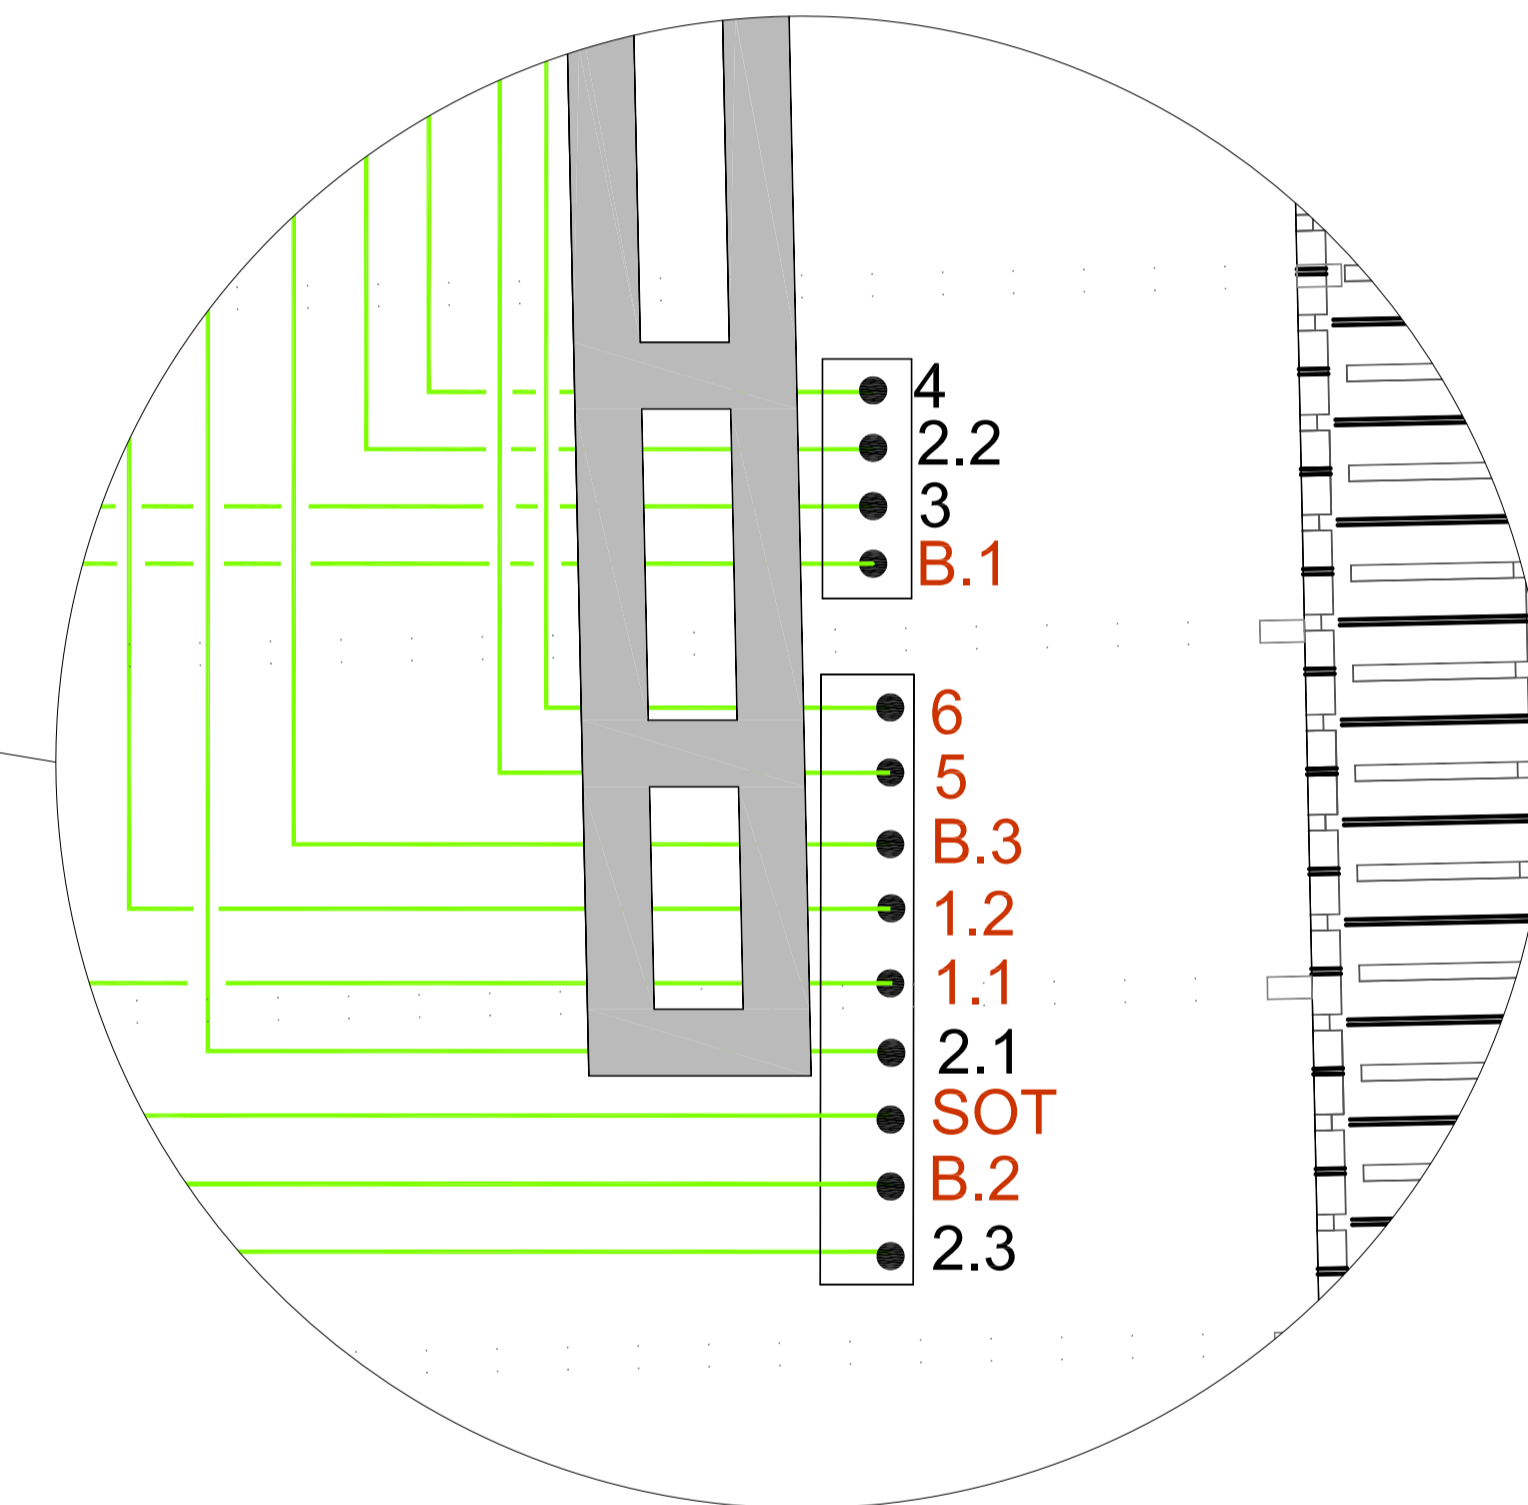


LEYENDA	
SIMBOLOGÍA	DESCRIPCIÓN
●	DISTRIBUIDOR
⊠	CAJA DE RECUPERACIÓN MODELO: B51Q10A
—	CIRCUITO TUBERÍA DE COBRE FRIGORÍFICO

LEYENDA EQUIPOS		
SIMBOLOGÍA	ABR.	DESCRIPCIÓN
	ATI	UNIDAD INTERIOR TIPO CONDUCTO
	ATI	UNIDAD INTERIOR TIPO SPLIT
	CO	CORTINA DE AIRE
	VE	VENTILADOR DE PARED / DE CONDUCTO
	IMF	MÓDULO DE FILTRAJE
	CL	CLIMATIZADOR DE 2 PISOS
	ATE	UNIDAD EXTERIOR

NOTA:
LAS CARACTERÍSTICAS DE LOS EQUIPOS SE ENCUENTRAN EN EL PLANO DE FICHAS TÉCNICAS

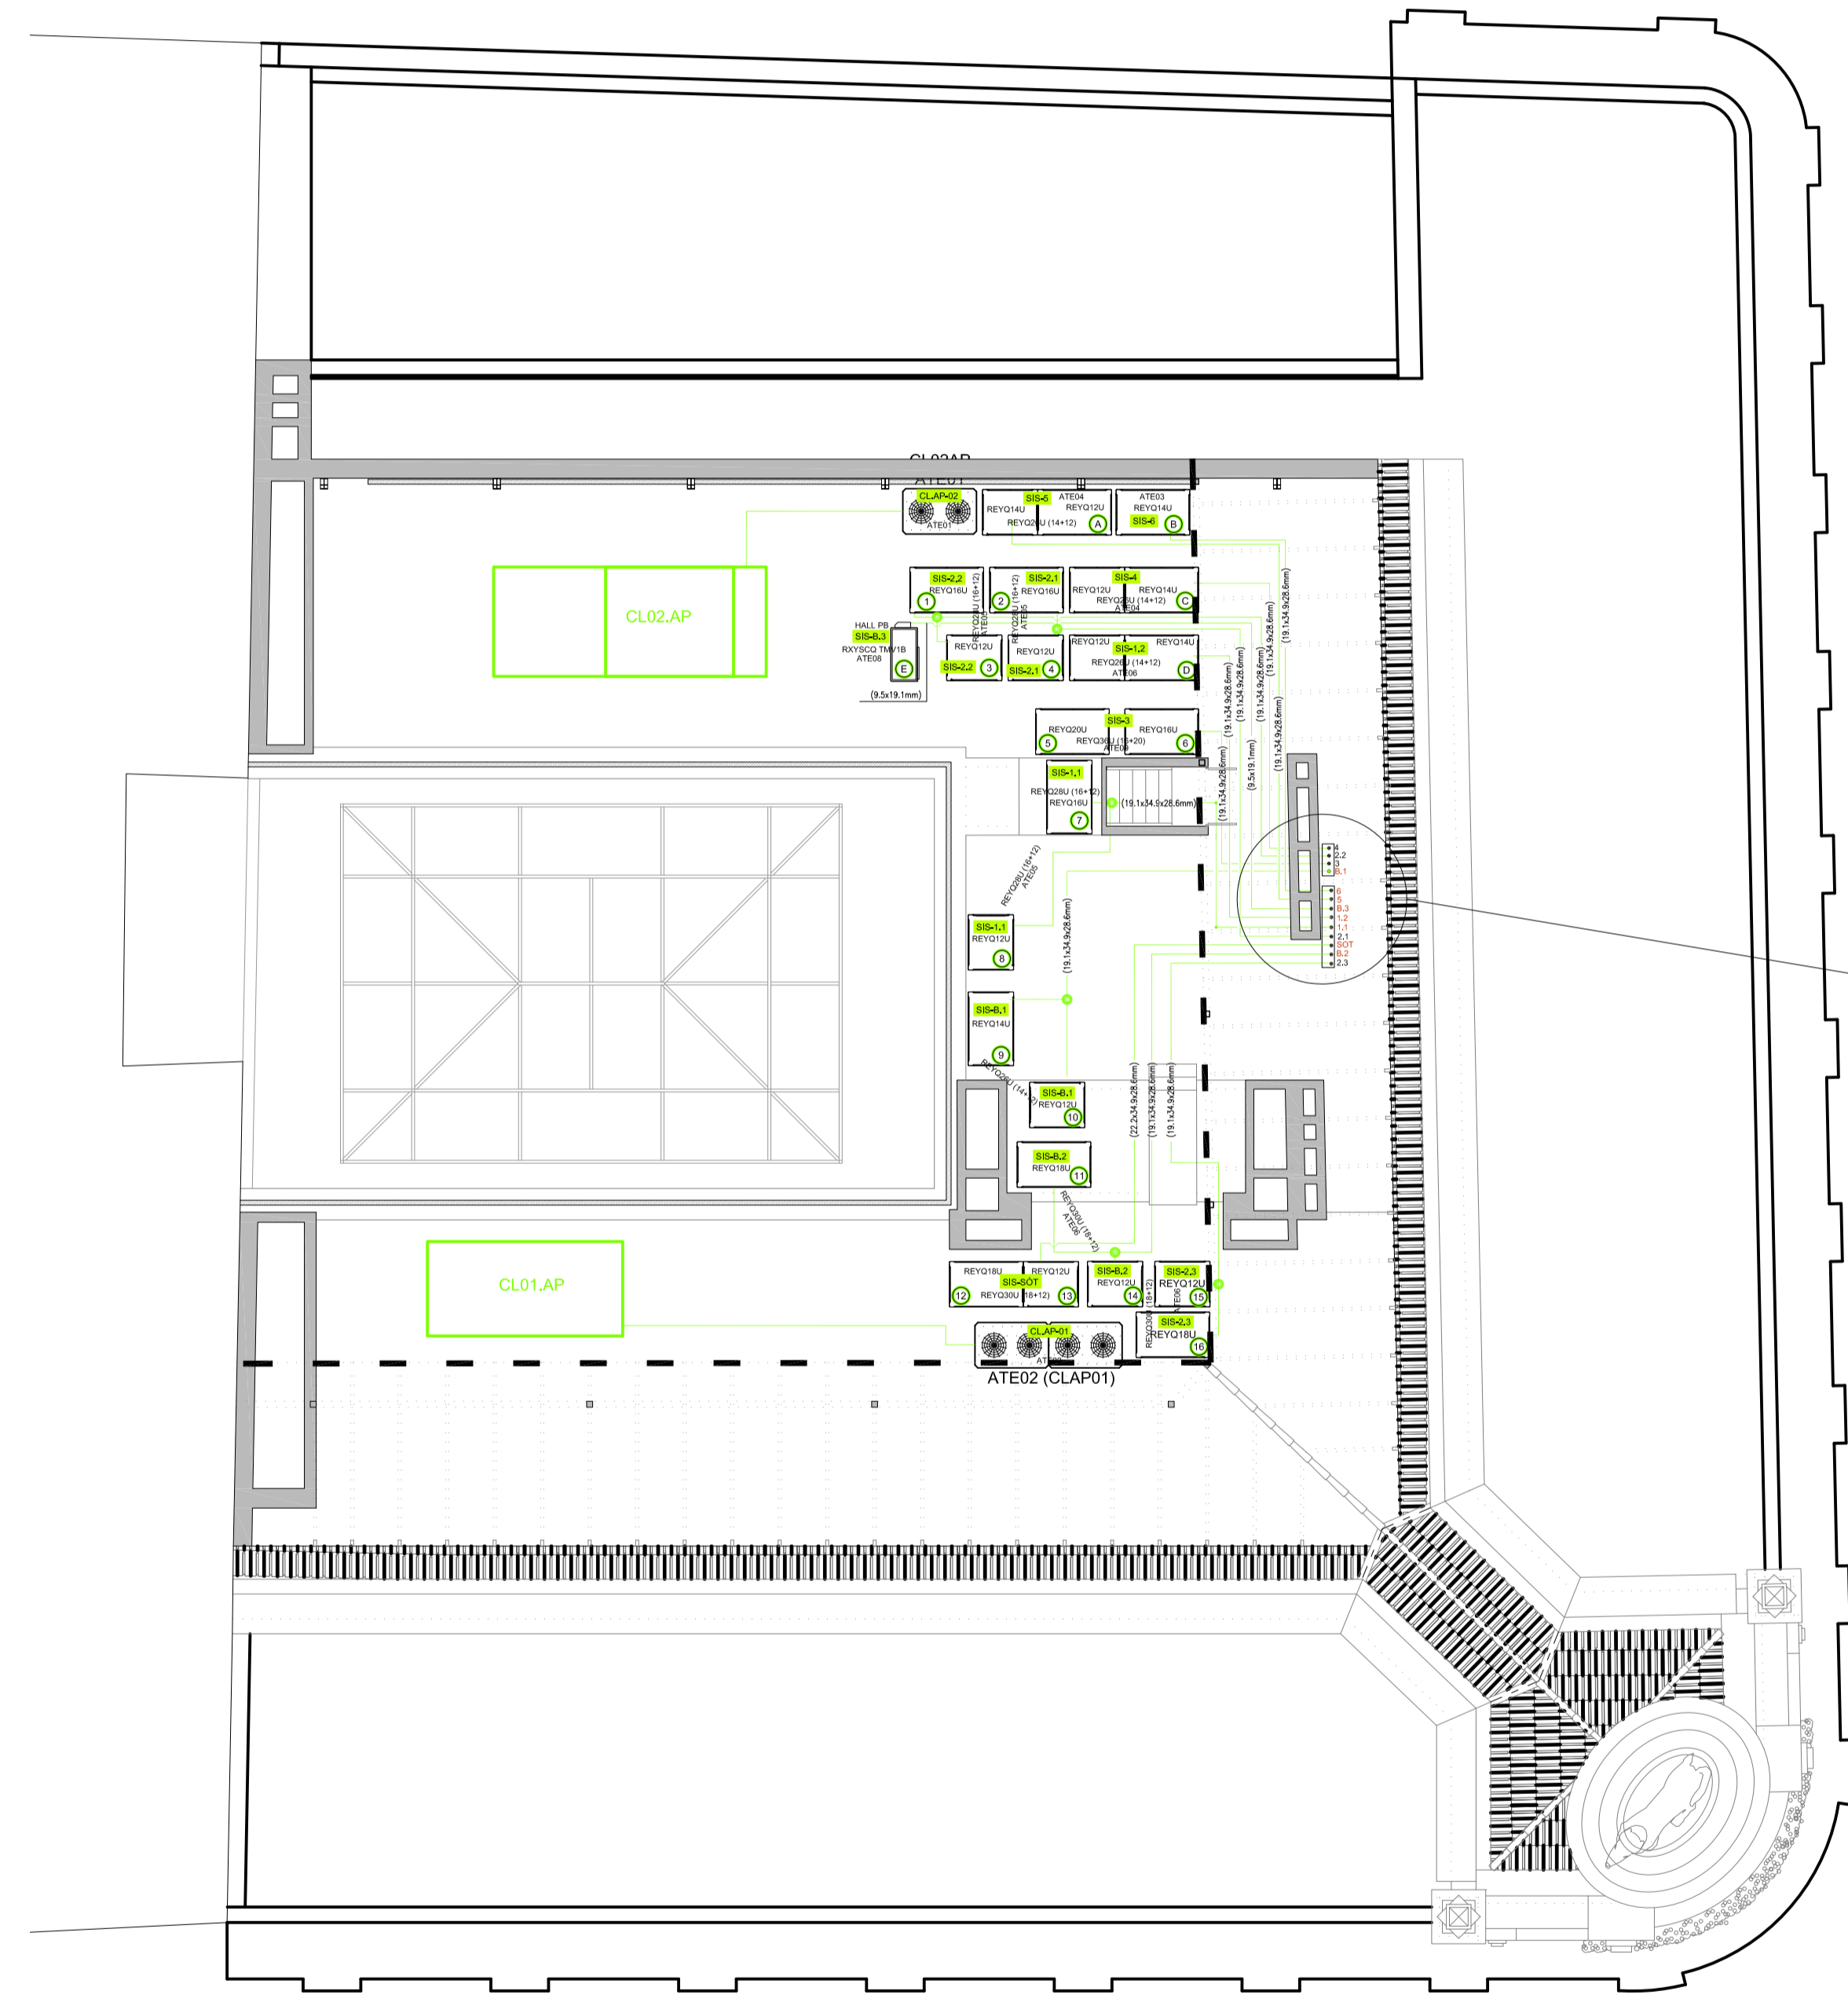

allende arquitectos

www.allendearquitectos.com
 MADRID
 marqués de villamejor 3, bajo dcha. 28006 madrid
 t. +34 91 359 60 40
 madri@allendearquitectos.com
 LIMA
 Juan de Alagá 425, oficina 401 ire. 27. 15076 lima
 t. +51 959 982 664
 lima@allendearquitectos.com

GABRIEL ALLENDE GIL DE BIEDMA
 COAM nº 3.994 | CAP nº 15.528

WOW SHOP MADRID S.L.U.

MODIFICACIÓN DE PROYECTO DE EJECUCIÓN DE RESTAURACIÓN, ACONDICIONAMIENTO Y REESTRUCTURACIÓN PUNTUAL

CALLE GRAN VÍA 18
 MADRID 28013
 ESPAÑA

CL18

AS BUILT
 CLIMATIZACIÓN, TUBERÍAS
 PLANTA BAJO CASTILLETE

fecha	escala
OCTUBRE 2021	1:100
archivo	nº proyecto
1706U_01_CL10_18	2017_06
versión	