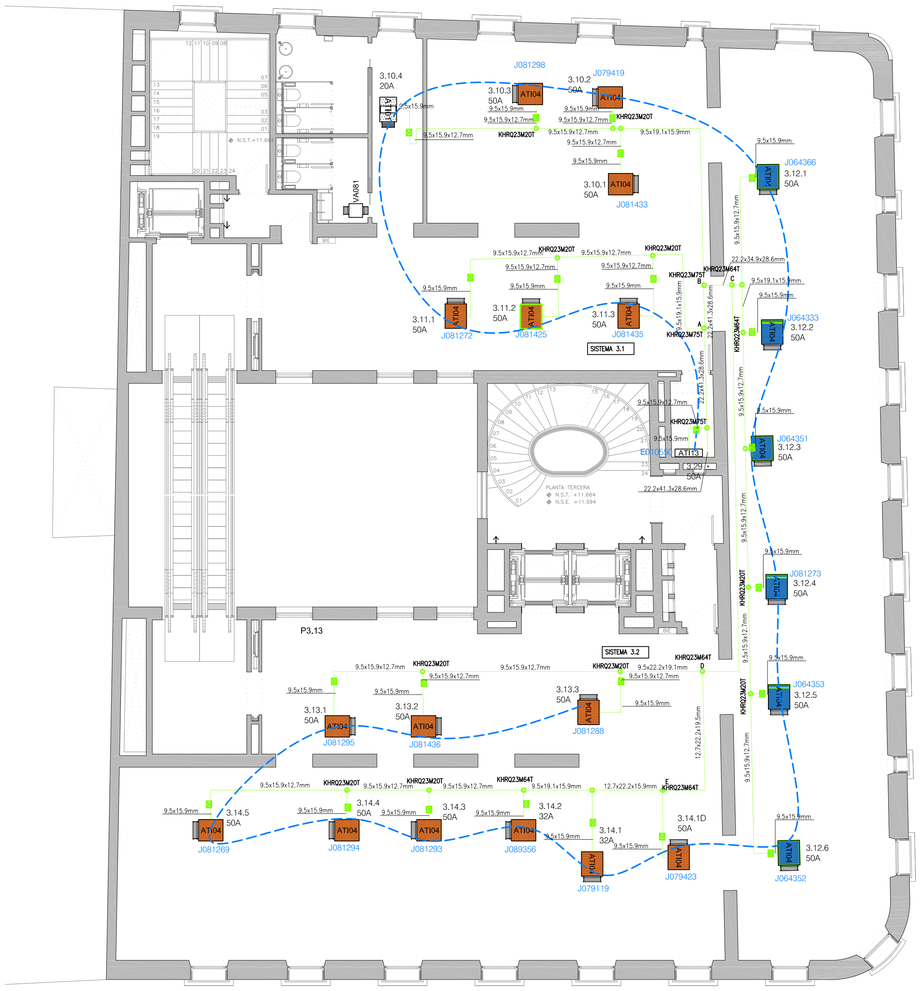

LEYENDA	
SIMBOLOGÍA	
	DISTRIBUIDOR
	CAJA DE RECUPERACIÓN MODELO: BS1Q10A
	CIRCUITO TUBERÍA DE COBRE FRIGORÍFICO

LEYENDA EQUIPOS		
SIMBOLOGÍA	ABR.	DESCRIPCIÓN
	ATI	UNIDAD INTERIOR TIPO CONDUCTO
	ATI	UNIDAD INTERIOR TIPO SPLIT
	CO	CORTINA DE AIRE
	VE	VENTILADOR DE PARED / DE CONDUCTO
	(MF)	MÓDULO DE FILTRAJE
	CL	CLIMATIZADOR DE 2 PISOS
	ATE	UNIDAD EXTERIOR

NOTA:
LAS CARACTERÍSTICAS DE LOS EQUIPOS SE ENCUENTRAN EN EL PLANO DE FICHAS TÉCNICAS

allende arquitectos

www.allendearquitectos.com

MADRID
marqués de villamejor 3, bajo dcha. 28006 madrid
t. +34 91 359 60 40
madrid@allendearquitectos.com

LIMA
juan de aliaga 425, oficina 401 int. 27. 15076 lima
t. +51 958 982 864
lima@allendearquitectos.com

GABRIEL ALLENDE GIL DE BIEDMA
COAM nº 3.994 | CAP nº 15.528

WOW SHOP MADRID S.L.U.

MODIFICACIÓN DE PROYECTO DE EJECUCIÓN DE RESTAURACIÓN, ACONDICIONAMIENTO Y REESTRUCTURACIÓN PUNTUAL

CALLE GRAN VÍA 18
MADRID 28013
ESPAÑA

CL14

AS BUILT
CLIMATIZACIÓN. TUBERÍAS
PLANTA TERCERA

fecha	escala
OCTUBRE 2021	1:100
fichero	nº proyecto
1706U_0ill_CL10_18	2017_06

versión