SISTEMA 1.1

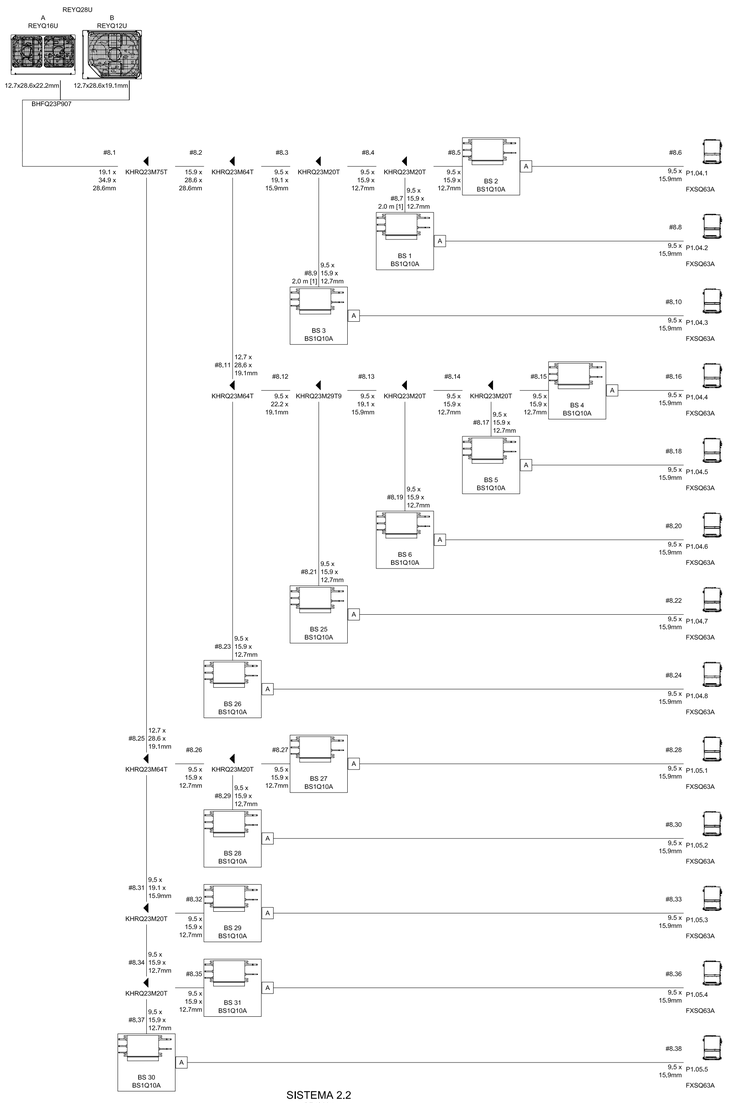

SISTEMA 1.2

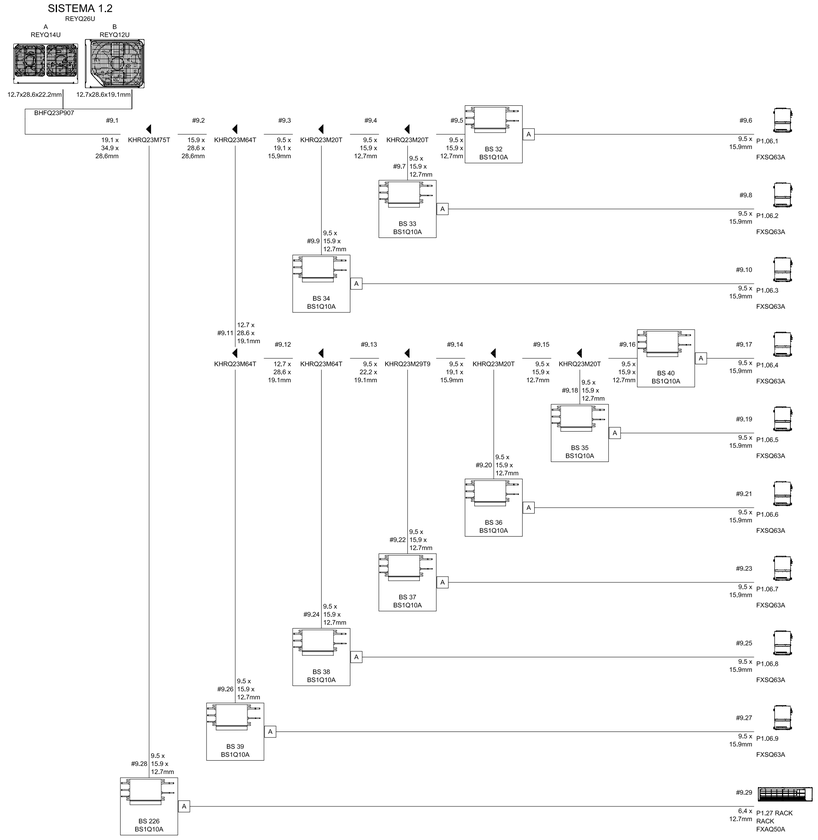

SISTEMA 2.1

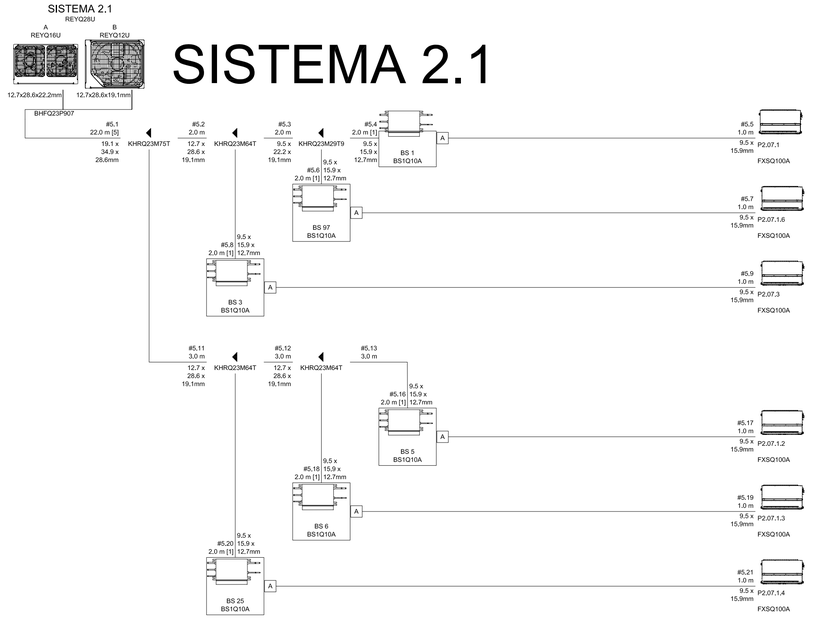

SISTEMA 2.2

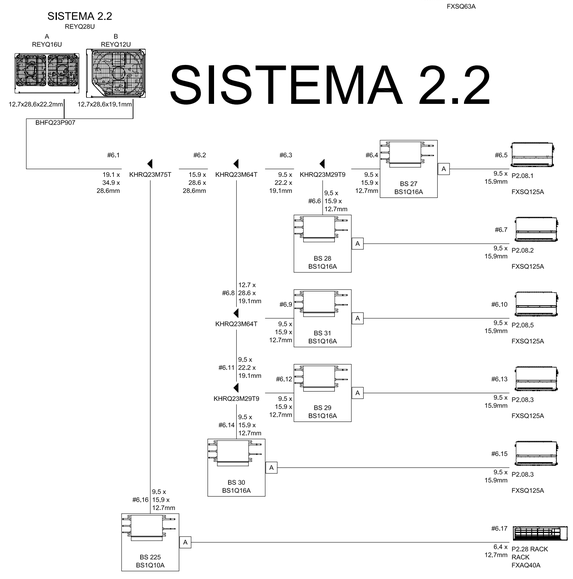

NOTA:
SE DEBERA COMPROBAR DIMENSIONES DE TUBERIAS
CON SERVICIO TECNICO DE DAIKIN

allende arquitectos

www.allendearquitectos.com

MADRID
marqués de villamejor 3, bajo dcha. 28006 madrid
t. +34 91 359 60 40
madrid@allendearquitectos.com

LIMA
juan de aliaga 425, oficina 401 int. 27. 15076 lima
t. +51 958 982 664
lima@allendearquitectos.com

GABRIEL ALLENDE GIL DE BIEDMA
COAM nº 3.994 | CAP nº 15.528

WOW SHOP MADRID S.L.U.

MODIFICACIÓN DE PROYECTO DE EJECUCIÓN
DE RESTAURACIÓN, ACONDICIONAMIENTO
Y REESTRUCTURACIÓN PUNTUAL

CALLE GRAN VÍA 18
MADRID 28013
ESPAÑA

CL19

AS BUILT
CLIMATIZACIÓN
ESQUEMA DE PRINCIPIO I

fecha	escala
OCTUBRE 2021	
fichero	nº proyecto
1706U_0II_CL19_25	2017_06
versión	